


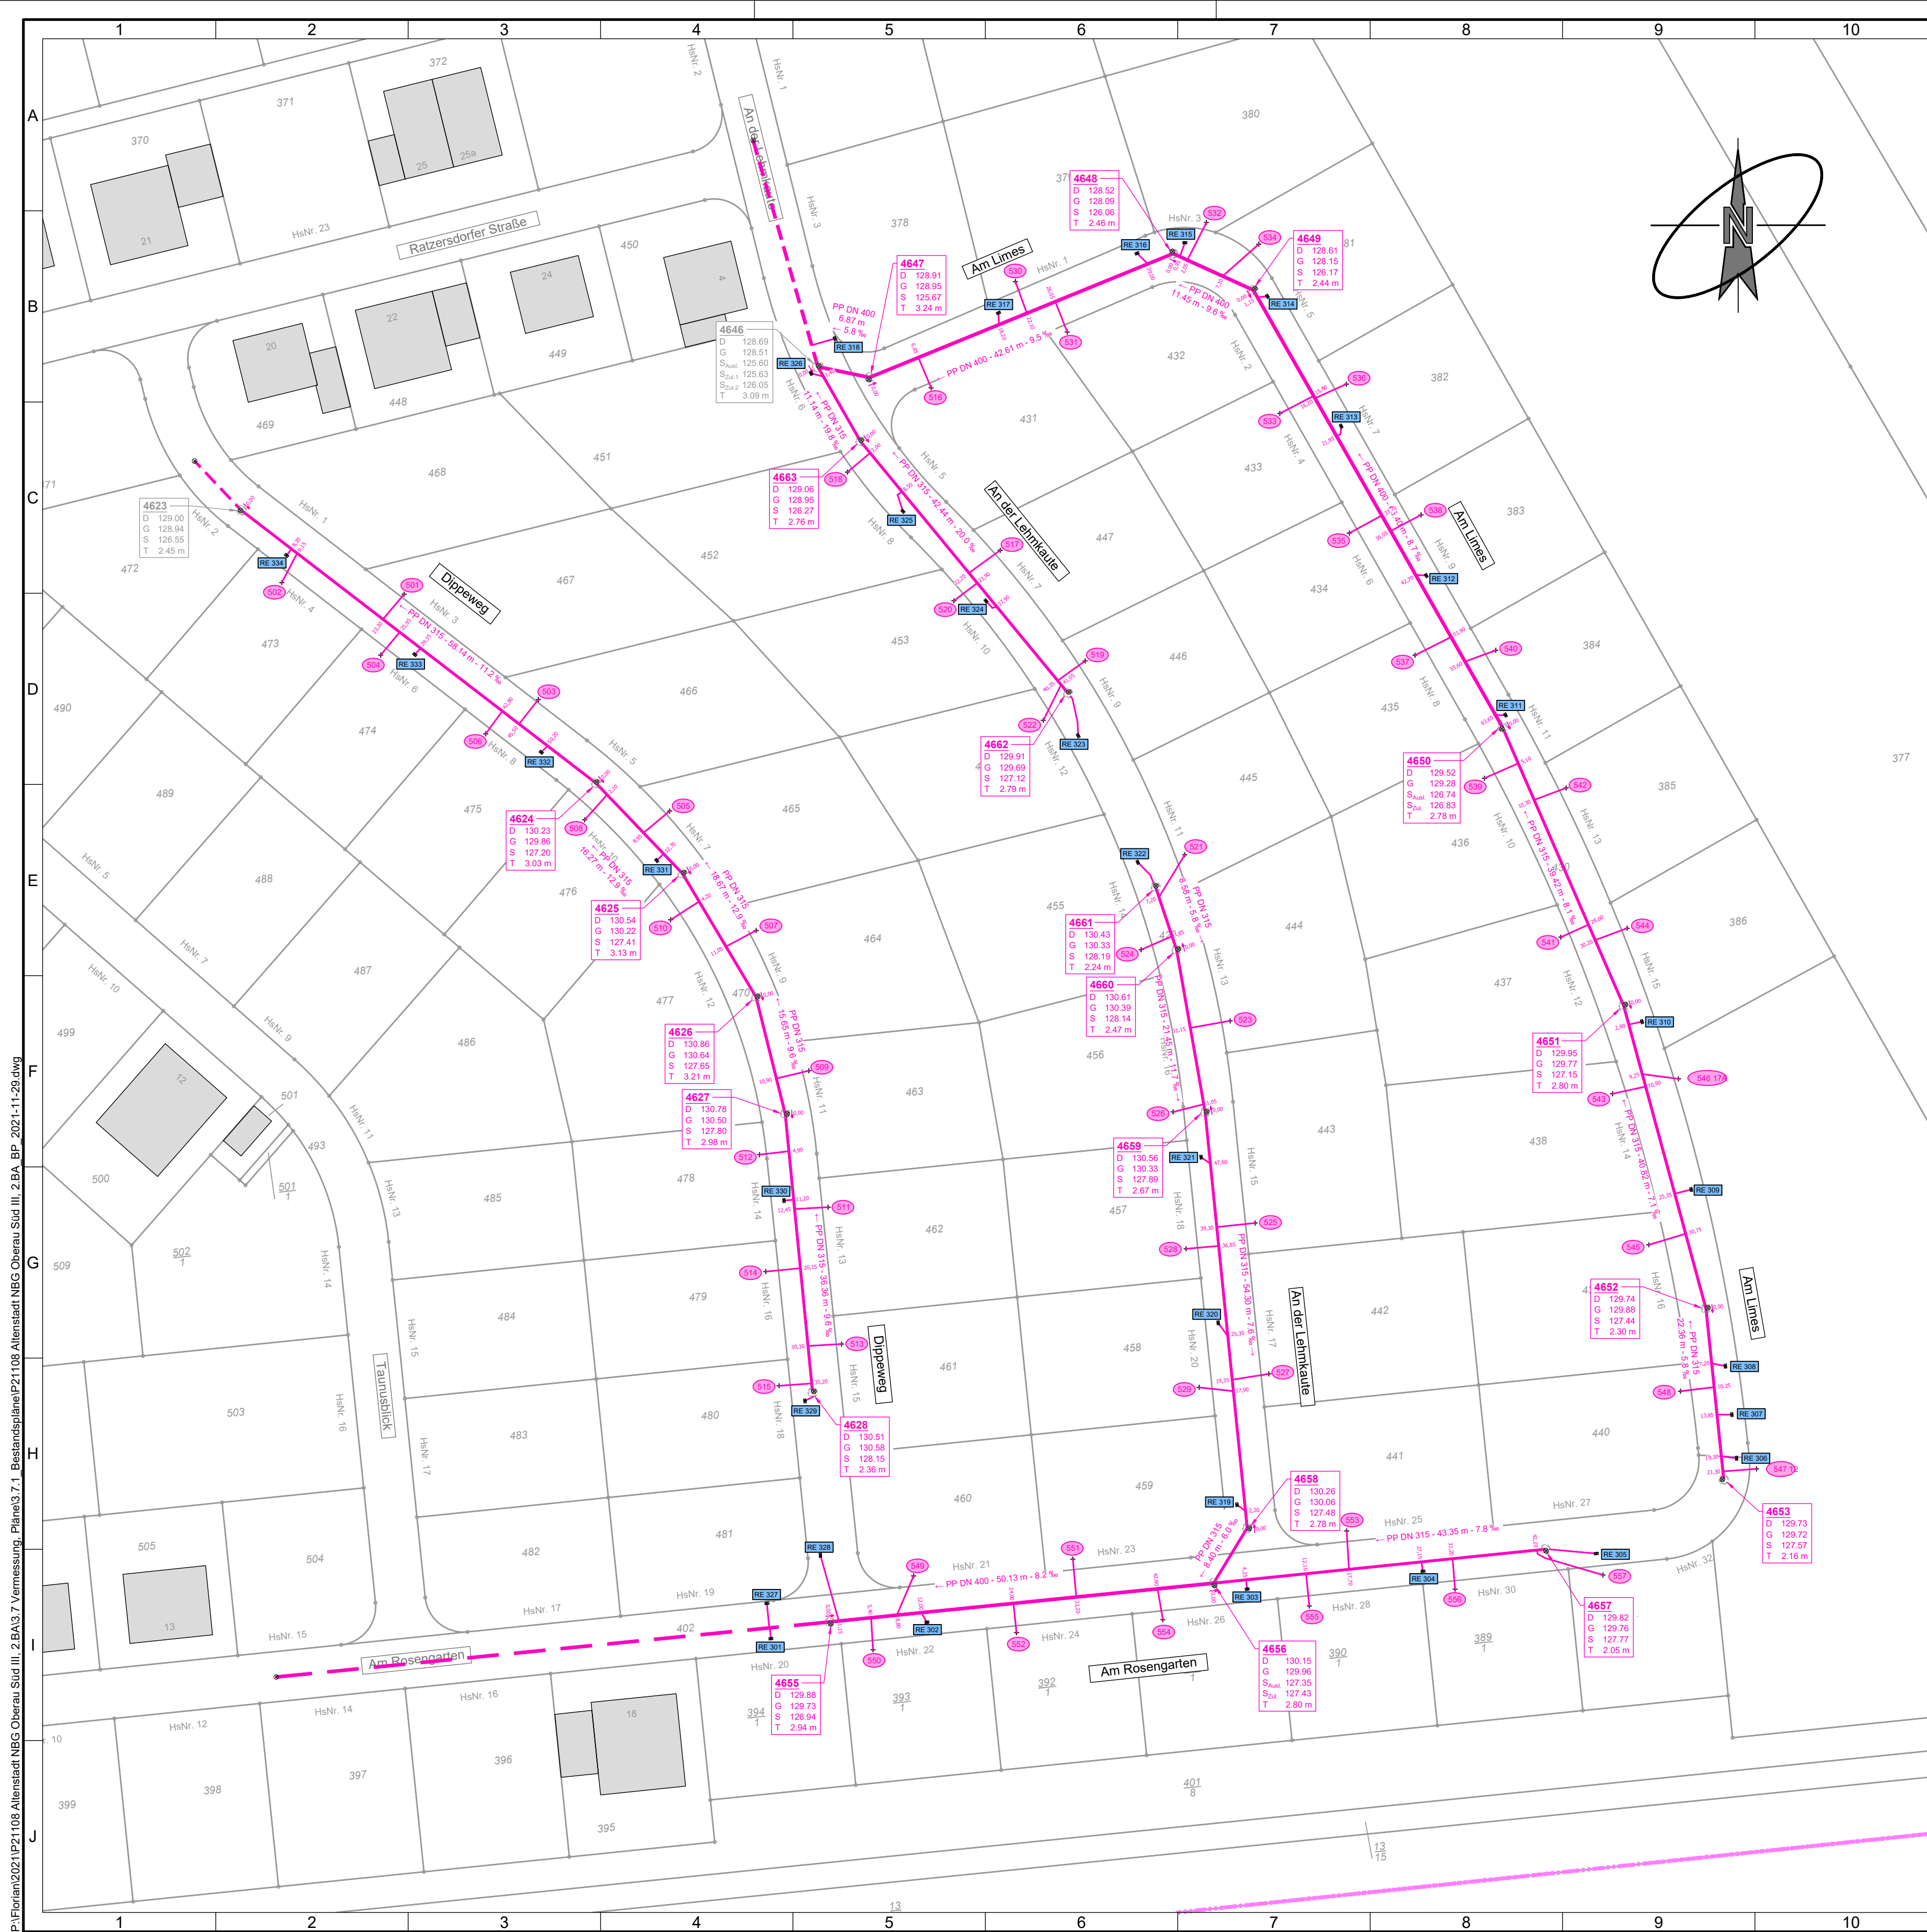

Zeichenerklärung	
	Kanalschacht Bestand
	Kanalschacht gebaut (Schachtnummer - Deckelhöhe - Sohlenhöhe - Tiefe)
	Kanalisation Mischwasser (Art - Länge - Gefälle)
	Kanalisation Mischwasser Bestand
	Nummerierung Regeneinläufe
	Nummerierung HA-Mischwasser

REUSCHER
Tiefbau GmbH

Westenhofer Straße 46
56477 Rennerod / Ww
Tel.: 02664/9943-0
Fax: 02664/9943-43
E-mail: info@reuscher-tiefbau.de
Internet: www.reuscher-tiefbau.de

Datum	Änderung	Name	geprüft	Index		
Bauherr:	Gemeindewerke der Gemeinde Altenstadt Frankfurter Straße 11 63674 Altenstadt					
Baumaßnahme:	Erschließung im Ortsteil Oberau Kanalisation BG Oberau-Süd- Teil III - 2. BA					
Darstellung:	Kanalisation Kanalhausanschlüsse					
aufgestellt:	DATUM 29.04.2022	ZEICHEN St. Kefferpütz	Projektnummer: P21108			
geprüft:	-	-	Blattinhalt: BP_KA-1			
Maßstab:	1 : 500					
Hinweise / Notizen:		Planart: Lageplan				

Bestandsplan

Blattgröße: 0.710 m x 0.507 m = 0.360 m²